

# INWENTARYZACJA POWYKONAWCZA LOKALU MIESZKALNEGO



Adres:  
UNIQWE TOWER  
Oznaczenie: 4-D-04  
Działka: 30/1  
ul. Grzybowska 49  
00-844 Warszawa

**NUMER LOKALU  
B0207**

**BUDYNEK B**


**KLATKA B**

**PIĘTRO 2**

Piętro 2		
Lokal mieszkalny B0207		
Nr.	Przeznaczenie	m <sup>2</sup>
1.	Hol z an. kuch.	7,13
2.	Pokój dzienny	18,07
3.	Łazienka	3,91

Powierzchnia użytkowa 29,11

4. Loggia 10,76

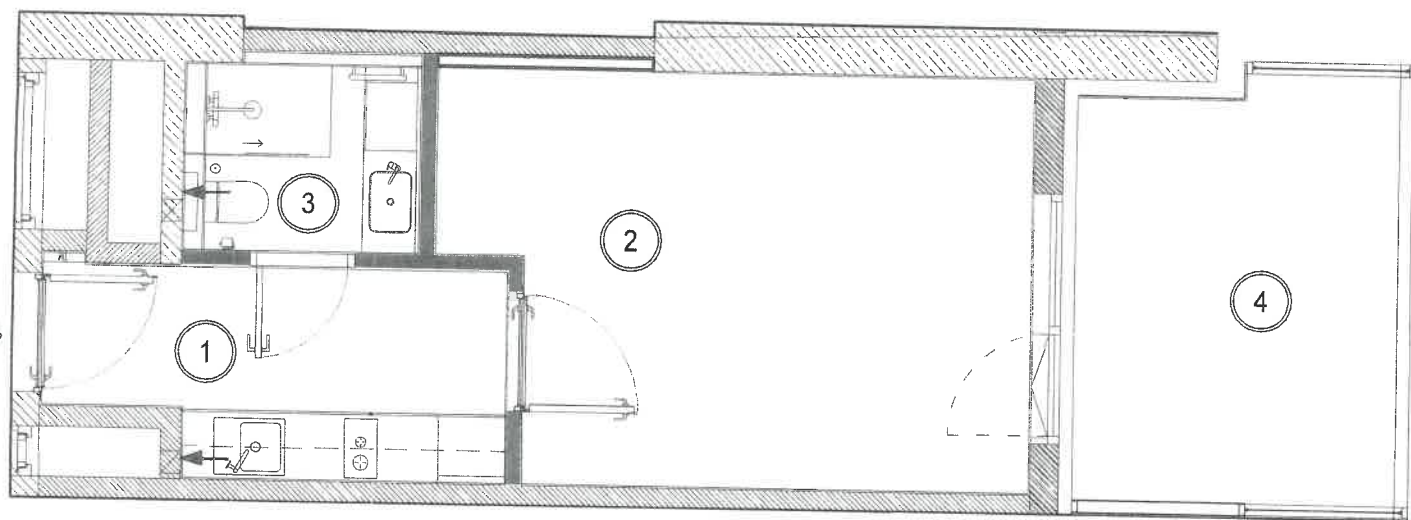




*K.Su*

Ściany istniejące możliwe do wyburzenia Instalacje sanitarne i wentylacja zostały przedstawione poglądowo według projektu.

LOKALIZACJA: BUDYNEK

LOKALIZACJA: PIĘTRO 2

LOKALIZACJA: MIESZKANIE

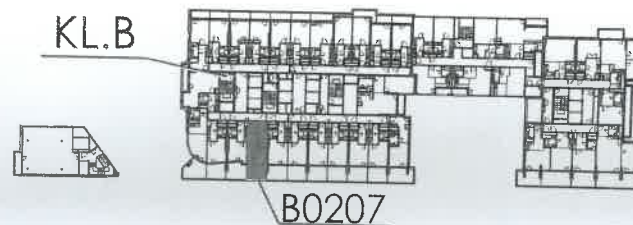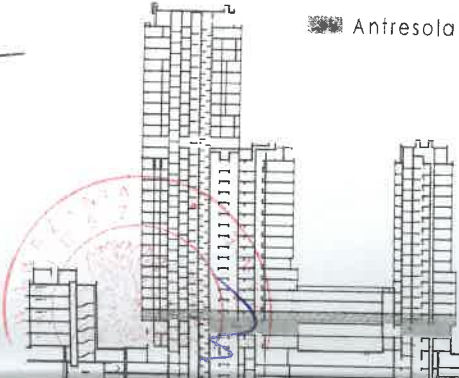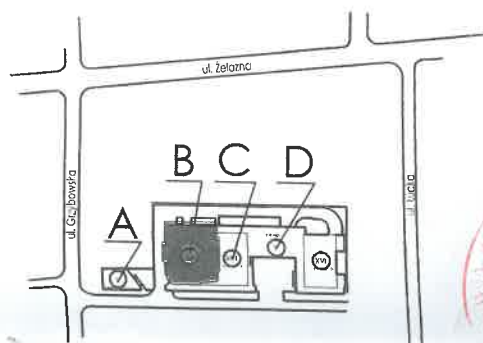

Plan był wykonano zgodnie z normą PN-ISO 9836-1997 z wliczoną powierzchnią pod ścianami działowymi

