



MARVIPOL


Adres
UNIQUE TOWER
Opres. 6-01-04
Działka 30/1
ul. Grzybowska 49
00-844 Warszawa

NUMER LOKALU B0301

BUDYNEK B

KLATKA B

PIĘTRO 3

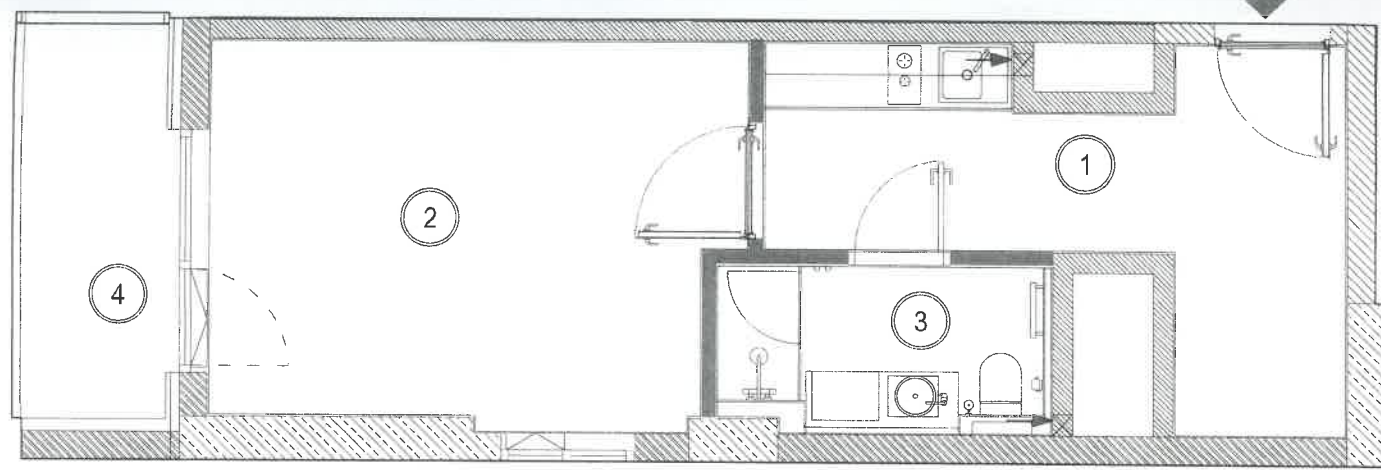


Handwritten signature




Ściany istniejące możliwe do wyburzenia Instalacje sanitarne i wentylacja zostały przedstawione poglądowo według projektu.


LOKALIZACJA: BUDYNEK

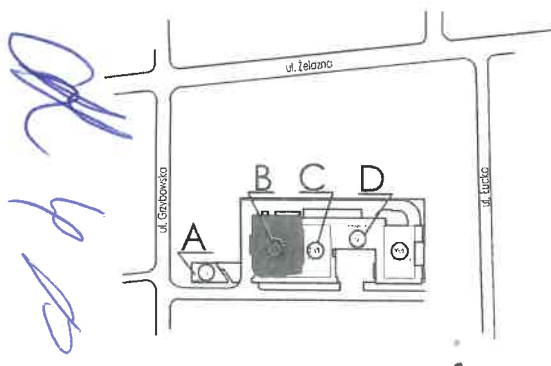

LOKALIZACJA: PIĘTRO 3

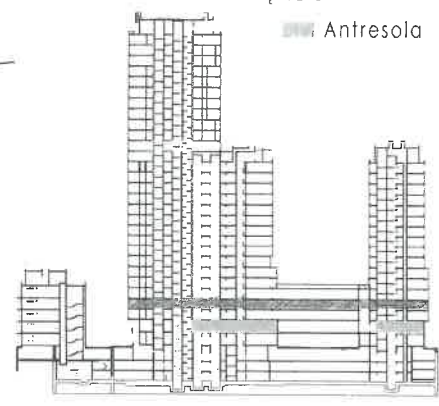


LOKALIZACJA: MIESZKANIE

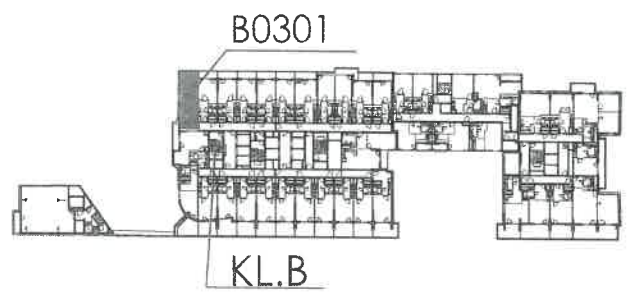

| Piętro 3 | | |
|------------------------|-----------------|----------------|
| Lokal mieszkalny B0301 | | |
| Nr. | Przeznaczenie | m ² |
| 1. | Hol z an. kuch. | 11,67 |
| 2. | Pokój dzienny | 16,38 |
| 3. | Łazienka | 4,84 |
| Powierzchnia użytkowa | | 32,89 |
| 4. | Loggia | 4,77 |

Pomiar wykonano zgodnie z normą PN-ISO 9836-1997 z wliczoną powierzchnią pod ścianami działowymi.

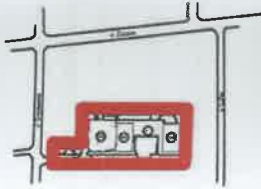

HALA GARAŻU
OBMIAR POWYKONAWCZY PIĘTRO -2
00-844 Warszawa, Grzybowska 49
Obręb 6-01-04, Działka 30/1



MARVIPOL
development

Pomiar wykonano zgodnie z normą PN-ISO 9836-1997
z wliczoną powierzchnią pod ścianami dziurowymi



GEODETA
mgr inż. Krystyna Skrobisz
REG. INŻ. 8238
TEL. 501 290 745
Krystyna Skrobisz

AICD Krystyna Skrobisz
Usługi geodezyjne, pomiary, szkolenia
ul. Wesoła 72
02-401 23 000

31. 01. 2022

K - Jednostki klimatyzacji moc akustyczna 89dB(A)