

INWENTARYZACJA POWYKONAWCZA LOKALU MIESZKALNEGO



MARVIPOL

Adres:
UNIQUE TOWER
Obrot 6-01-04
Dzielnica 30/1
ul. Grzybowska 49
00-844 Warszawa


**NUMER LOKALU
B0303**

BUDYNEK B

KLATKA B

PIĘTRO 3

Piętro 3		
Lokal mieszkalny B0303		
Nr.	Przeznaczenie	m ²
1.	Hol z an. kuch.	7,39
2.	Pokój dzienny	17,41
3.	Łazienka	3,82
Powierzchnia użytkowa		28,62
4.	Loggia	5,29

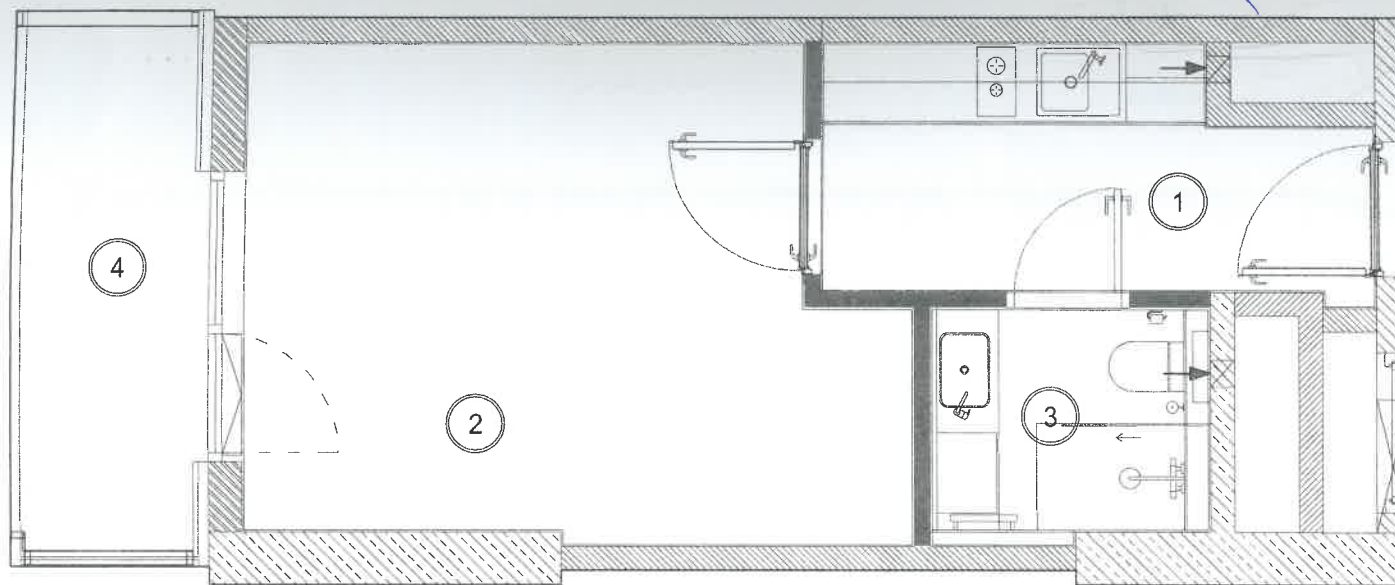


Handwritten signature




Ściany istniejące możliwe do wyburzenia Instalacje sanitarne i wentylacja zostały przedstawione poglądowo według projektu.


LOKALIZACJA: BUDYNEK

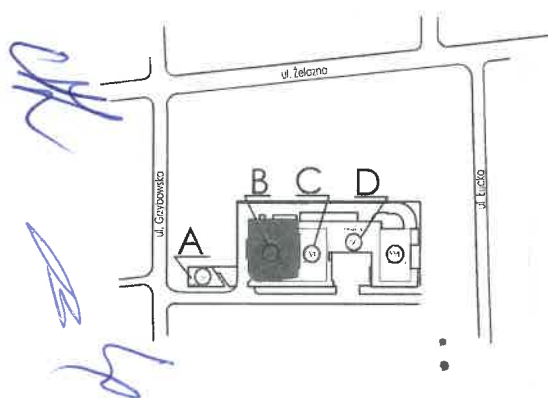

LOKALIZACJA: PIĘTRO 3

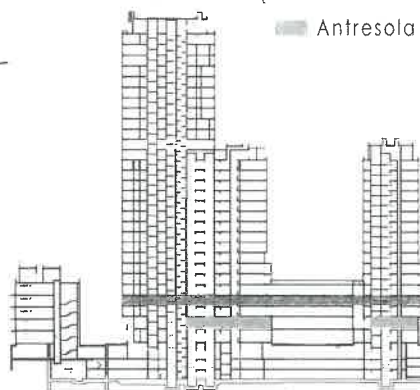

LOKALIZACJA: MIESZKANIE

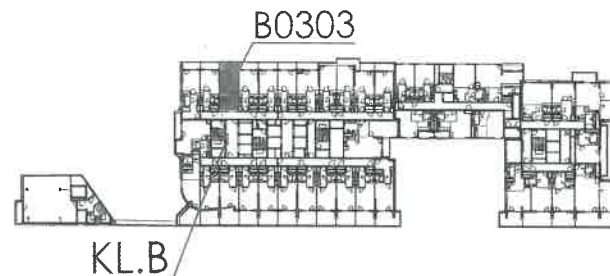

Pomiar wykonano zgodnie z normą PN-ISO 9836-1997 z włączoną powierzchnią pod tarasami działowymi

Data: 31.01.2022

